



Wymiar	Odchyłki
g	
d	
g	
d	
g	
d	

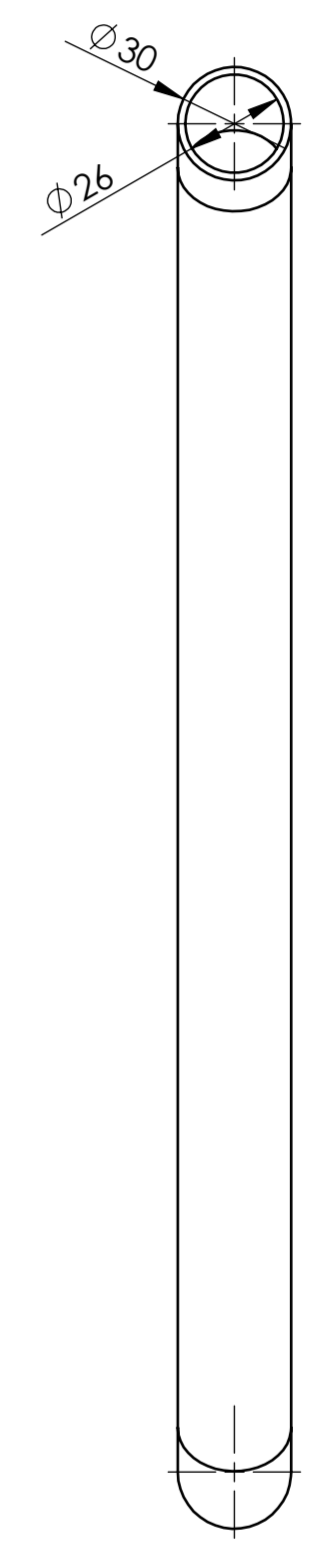

\* 12,5

Wyr. Typ	Ważne		Zmiany				
	Do wyr. nr	Do wyr. nr	Symb. zn.	Nr karty zmian	Ilość	Data	Podpis

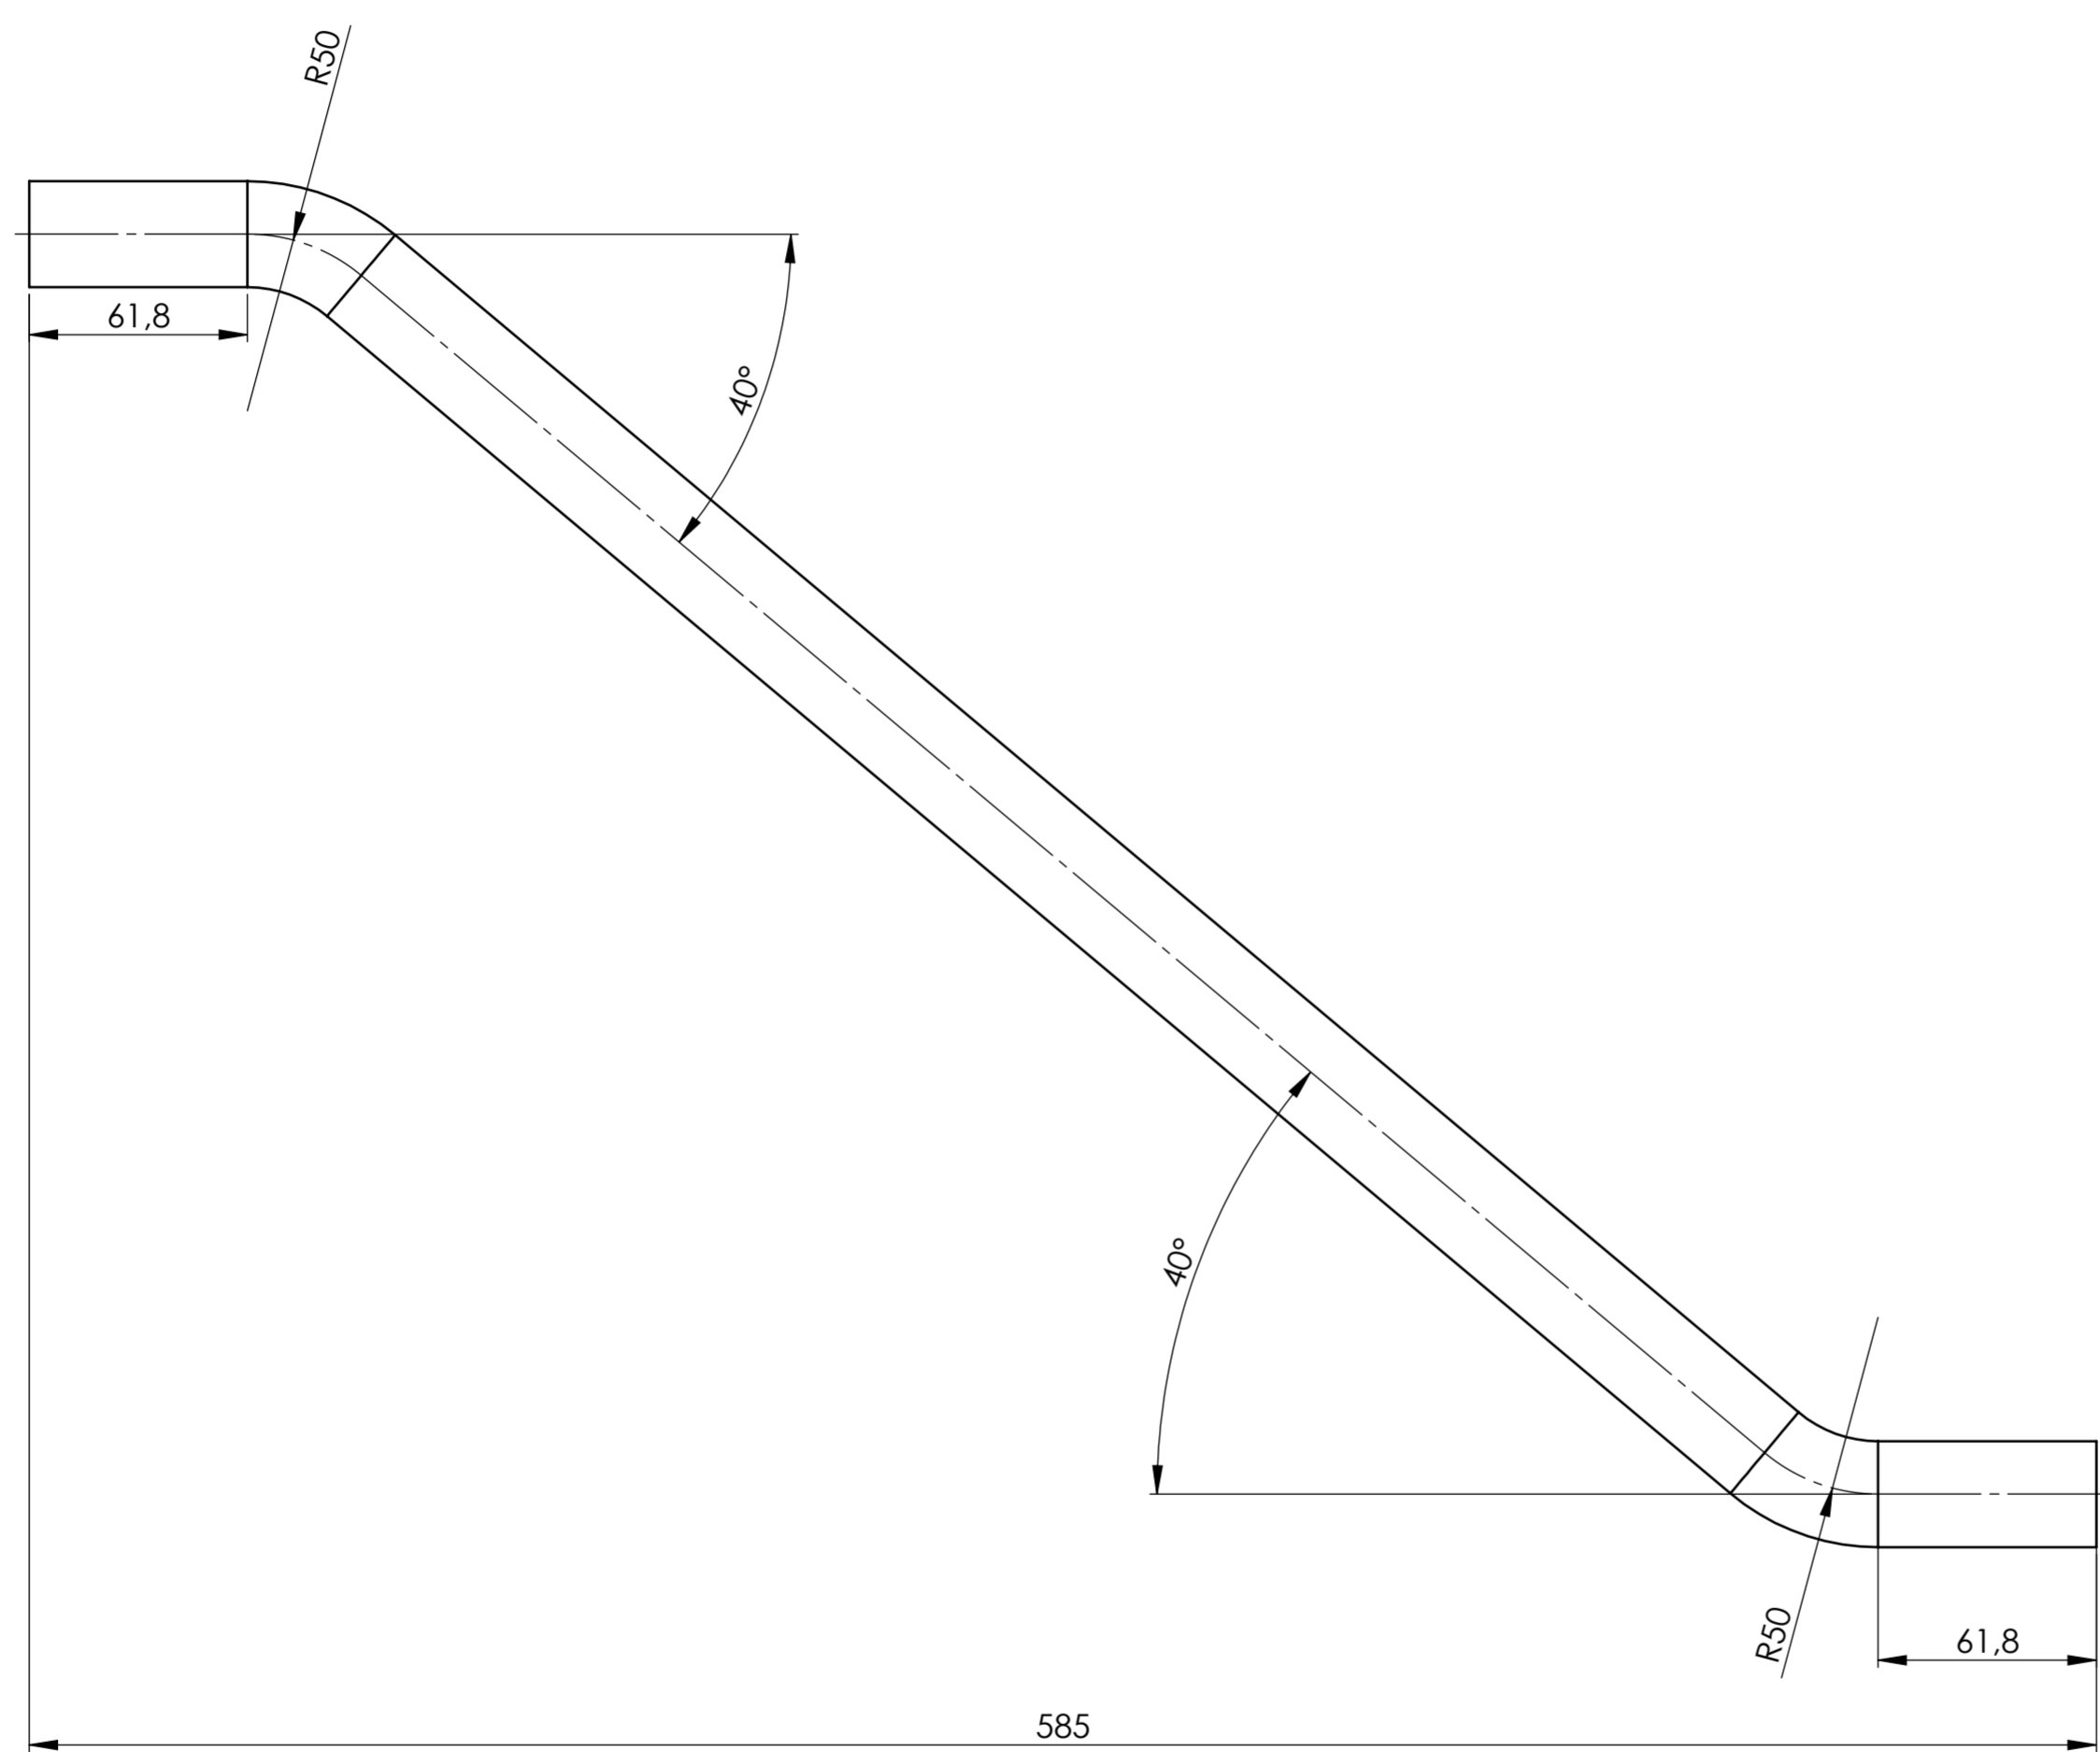

- Wymagania techniczne:
- Ostre krawędzie stępić
  - \* dotyczy krawędzi czotowych
  - Detal wykonać z rury zgodnej z normą EN 10305.

Tolerancje ogólne wg ISO 2768 [PN-M-02168:1991]  
 Odchyłki wymiarów w klasie m.  
 Odchyłki kształtów w klasie K.

MODERTRANS POZNAŃ Sp. z o.o.  
 16.02.2015  
 Dział Konstrukcyjny  
 Dokumentacja powykonawcza

Konstr.	20.02.2012	Wielkopolan	OH18N9	0,96	Nazwa	Rura gięta	Nr rysunku
Spraw.	20.02.2012	Wajnert					
Zatw.	20.02.2012	Malenda	Materiał	Masa w kg		Zastępuje	GT8S-MF05 120100-1-01
Skala	1:2	Format					
Nr. Inw.	Seria						