


Wymiar	Odchyłki
	g
	d
	g
	d
	g
	d

Wag.	Ważne		Zmiany					
	Typ	Od wyr. nr	Do wyr. nr	Symb. zm.	Nr karty zmian	Ilość	Data	Podpis

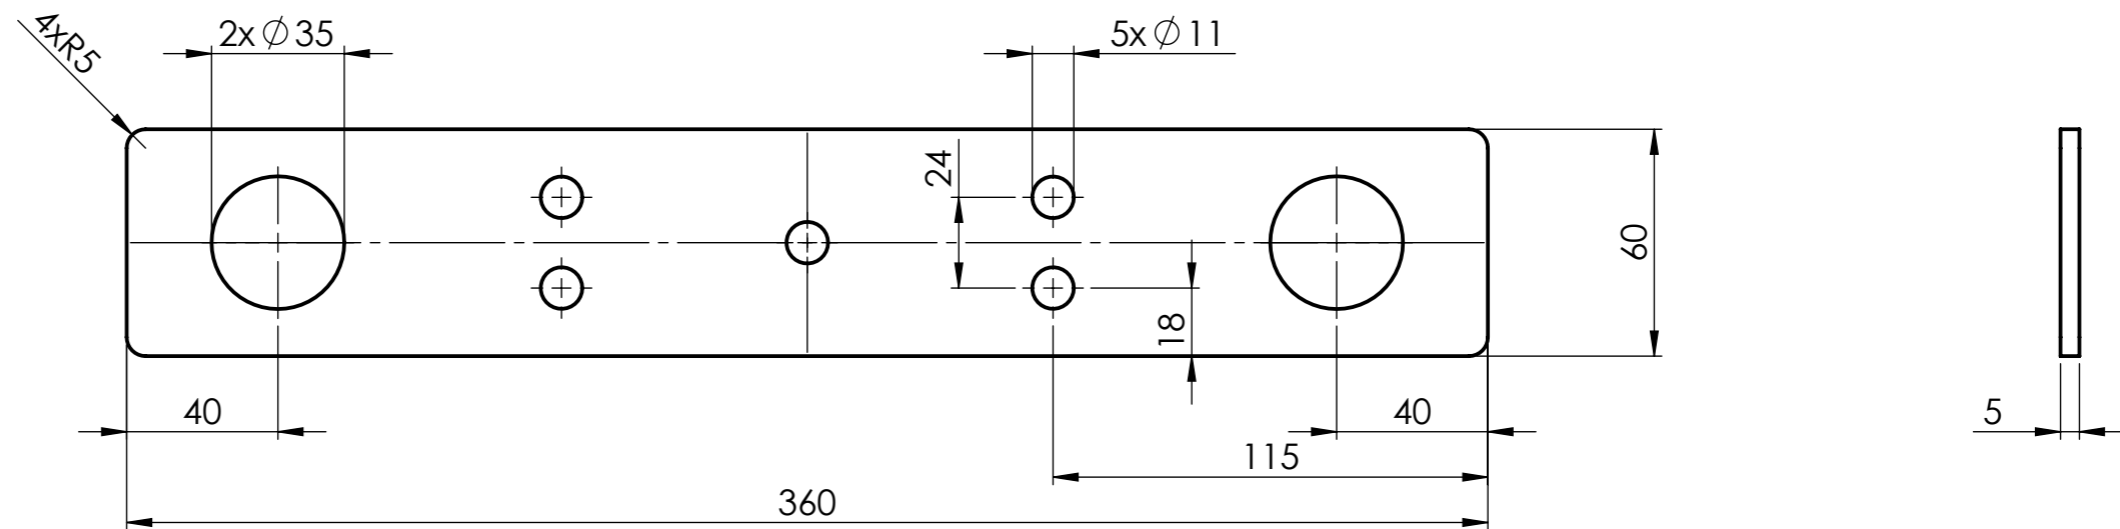

MCDERTRANS POZNAŃ Sp. z o.o.
30.04.2015
Dział Konstrukcyjny

Dokumentacja
powykonawcza

Uwagi:
Ostre krawędzie stępić.

Tolerancje ogólne wg ISO 2768 [PN-M-02168:1991]
Odchyłki wymiarów w klasie m.
Odchyłki kształtów w klasie K.

Nr. Inw.	Data		Nazwisko	Podpis	1.4301 (X5CrNi18-10)	0.76	Nazwa		Nr rysunku	
	Konstr.		2015-03-24	Wojdyto			Blacha		GT8S-MF05	
	Spraw.		2015-03-24	Kulinowski					130301-1-01	
	Zatw.		2015-03-24	Molenda						
Skala		Format		Materiał	Masa w kg			Zastępuje		
1:2		A3								
Seria										