
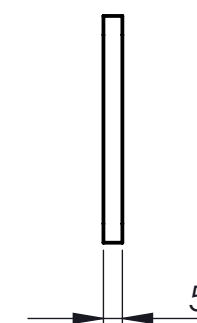


Wymiar	Odchyłki
	g
	d
	g
	d
	g
	d

Wag.	Ważne		Zmiany					
	Typ	Od wyr. nr	Do wyr. nr	Symb. zm.	Nr karty zmian	Ilość	Data	Podpis

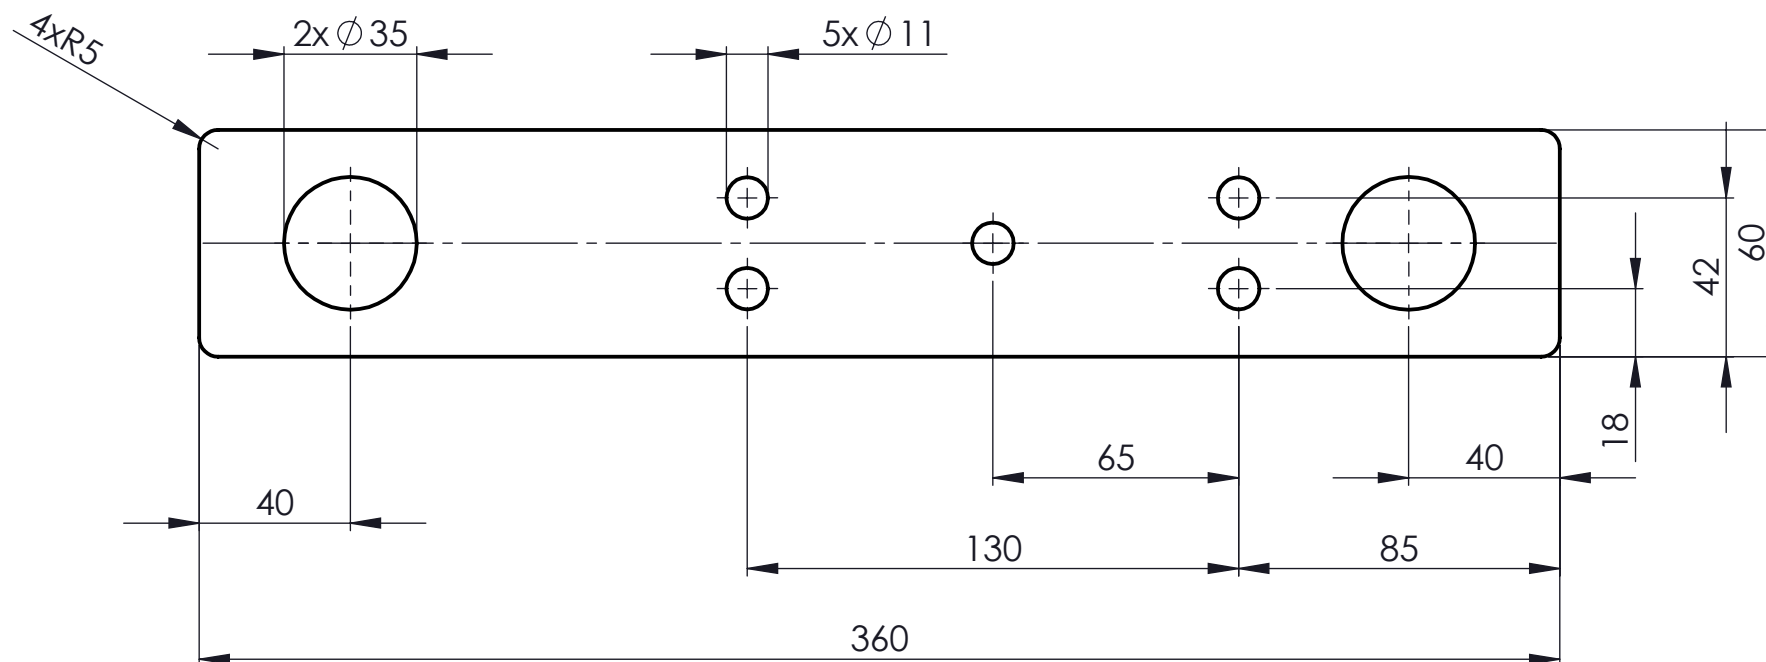

MCDERTRANS POZNAŃ Sp. z o.o.  
30.04.2015  
Dział Konstrukcyjny

Dokumentacja  
powykonawcza

Uwagi:  
Ostre krawędzie stępić.

Tolerancje ogólne wg ISO 2768 [PN-M-02168:1991]  
Odchyłki wymiarów w klasie m.  
Odchyłki kształtów w klasie K.

Nr. Inw.	Data		Nazwisko	Podpis	1.4301 (X5CrNi18-10)	0.76	Nazwa	Blacha	Nr rysunku			
	Konstr.	2015-04-30	Wojdyto							Materiał	Masa w kg	Zastępuje
	Spraw.	2015-04-30	Kulinowski									
	Zatw.	2015-04-30	Molenda									
Skala		Format										
1:2		A3										
Seria												

GT8S-MF05  
130301-1-06

MODERTRANS  
POZNAŃ