Wymiar	Odchylki		Nr. Inw.
	g		
	d		
	g		
	d		
	g		
	d		

Wag.	Wazne		Zmiany				
Typ	Od wag. nr	Do wag. nr	Symb. zm.	Nr karty zmian	Ilosc	Data	Podpis

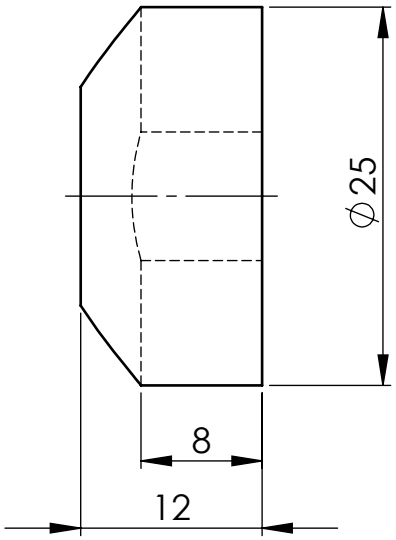

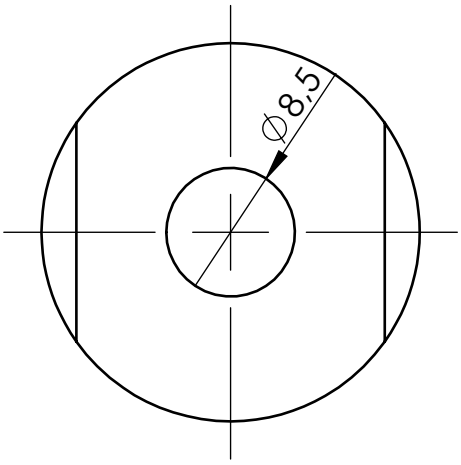

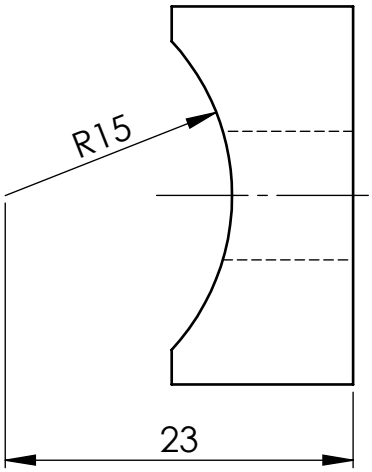

Wymagania techniczne:
1. Ostre krawędzie stępić

MODERTRANS POZNAŃ Sp. z o.o.
16.02.2015
Dział Konstrukcyjny

Dokumentacja powykonawcza

Tolerancje ogólne wg ISO 2768 [PN-M-02168:1991]
Odchyłki wymiarów w klasie m.
Odchyłki kształtów w klasie K.

Konstr	20.02.2012	Wielkopolan		OH18N9	0.03	Nazwa: Dystans
Spraw.	20.02.2012	H. Wajnert				Nr rysunku: GT8S-MF05 120100-1-10
Zatw.	20.02.2012	W. Molenda				
Skala: 2:1		Format: A4		Materiał	Masa w kg	MODERTRANS POZNAŃ
Seria						Zastępuje