Wymiar	Odchylki		Nr. Inw.
	g		
	d		
	g		
	d		
	g		
	d		

Wag.	Wazne		Zmiany				
Typ	Od wag. nr	Do wag. nr	Symb. zm.	Nr karty zmian	Ilosc	Data	Podpis

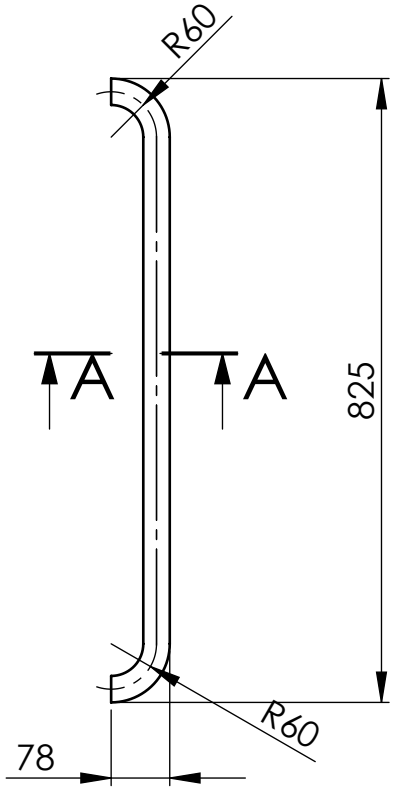

PRZEKRÓJ A-A
SKALA 1 : 2

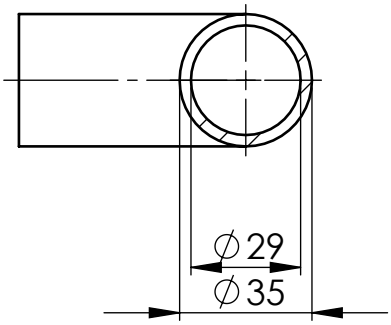

MODERTRANS POZNAŃ Sp. z o.o.
30.04.2015
Dział Konstrukcyjny

Dokumentacja powykonawcza

Tolerancje ogólne wg ISO 2768 [PN-M-02168:1991]
Odchyłki wymiarów w klasie m.
Odchyłki kształtów w klasie K.

	Data	Nazwisko	Podpis
Konstr.	2015-04-30	Wojdyło	
Spraw.	2015-04-30	Kulinowski	
Zatw.	2015-04-30	Molenda	

Skala	Format	Materiał	Masa w kg
1:10	A4	1.4301 (X5CrNi18-10)	2.05

Nazwa: Rura pod biletomat

Nr rysunku: GT8S-MF05 130301-2-02

MODERTRANS POZNAŃ

Zastępuje

Seria