Wymiar	Odchyłki
	a
	a
	a
	a

Wyr.	Ważne		Zmiany				
Typ	Od wyr. nr	Do wyr. nr	Symb. zm.	Nr karty zmian	Ilość	Data	Podpis
			1		2	3.10.2014	

1 dodano otwory

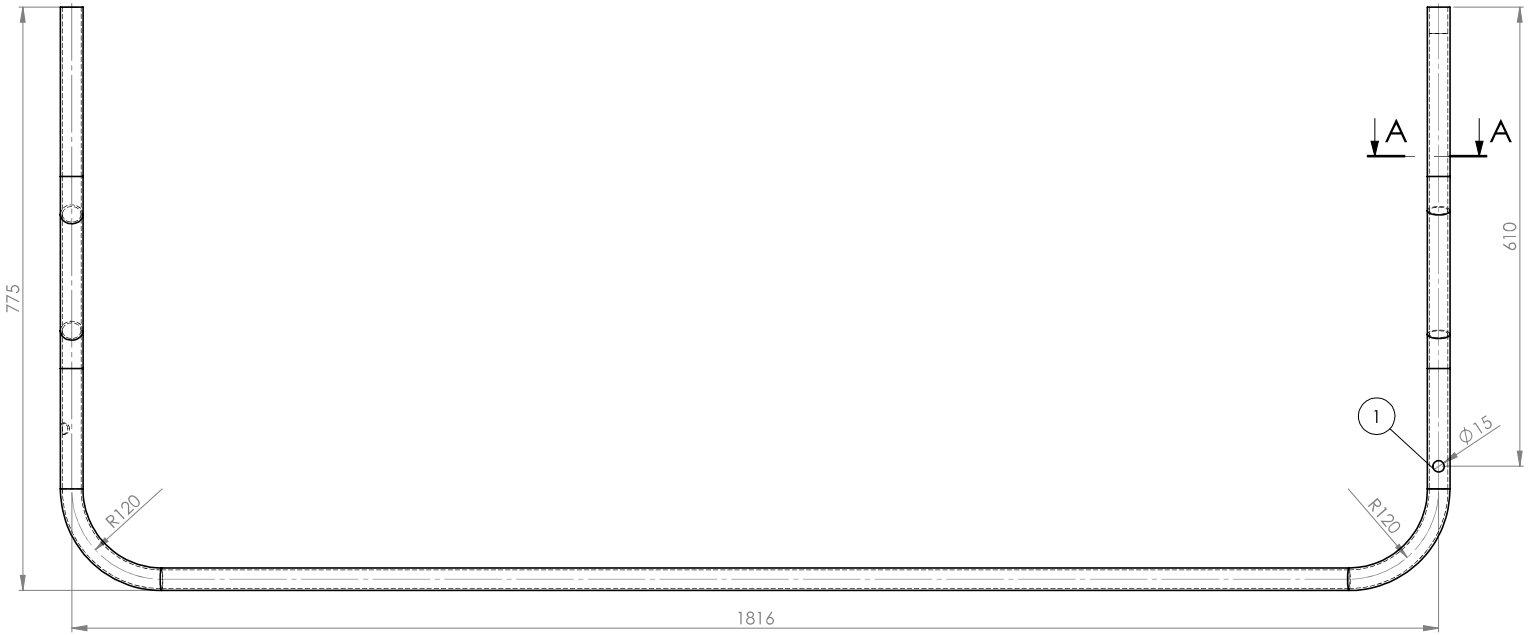

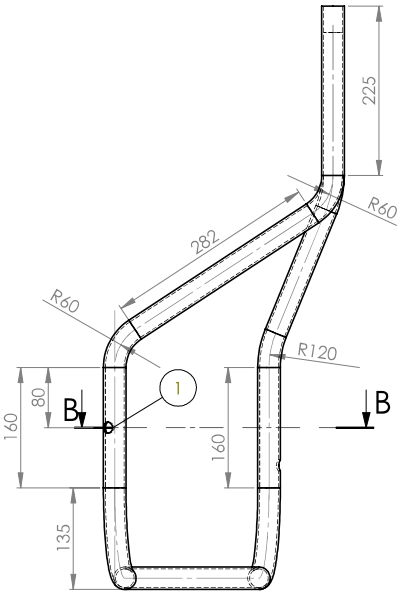

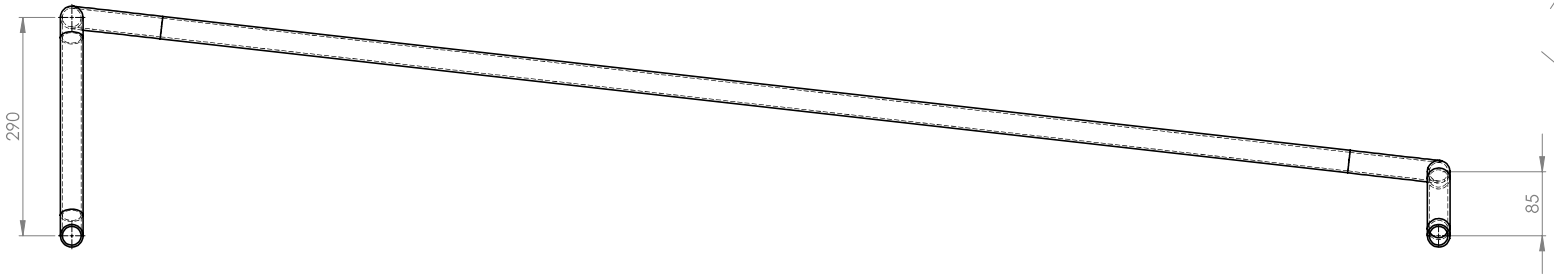

PRZEKRÓJ B-B
SKALA 1 : 2

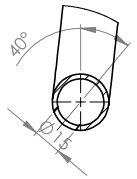

PRZEKRÓJ A-A
SKALA 1 : 1

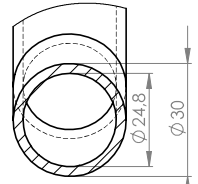

Wymagania techniczne:

1. Ostre krawędzie stępić
2. * dotyczy krawędzi czołowych
3. Rura wg. normy EN 10305.

Tolerancje ogólne wg ISO 2768 [PN-M-02168:1991]
Odchyłki wymiarów w klasie m.
Odchyłki kształtów w klasie K.

MODERTRANS POZNAŃ Sp. z o.o.
16.02.2015
Dział Konstrukcyjny

Dokumentacja powykonawcza

	Data	Nazwisko	Podpis
Konstr.		Wielkopolan	
Spraw.		Wajnert	
Zatw.		Molenda	

Skala	Format	Materiał	Masa w kg
1: 5	A2	OH18N9	5,86

Nr. inw.

Nazwa: Rura gięta

Nr rysunku: GT8S-MF05 120100-2-03

MODERTRANS POZNAŃ

Rewizja:

Seria: